

Ote liikenteenohjaussuunnitelmasta n:o L 5481 054

Brahenkadun...

LISÄKILPI MUUTOS

pvm 17.12.2019 LPi/VL

mittakaava 1:500

Kilajk

suunn.pääll.


Diario nro: 13495-2019

- a 7-9
15-17
- b Koskee läpiajoa Auransillalle sekä Kristiinankadun risteykseen
- c Gäller genomfart till Aurabron samt till Kristinegatans korsningar
- d Ei koske linja-autoja, takseja, kuorma-autoja ja polkupyöriä
- e Gäller ej bussar, taxi, lastbilar ja cyklar

- ~~Koskee läpiajoa Gäller genomfart~~
- ~~Ei koske linja-autoja, takseja eikä polkupyöriä Gäller ej bussar, taxi eller cyklar~~

Nykyisten lisäkilpien poisto

★ = UUSI

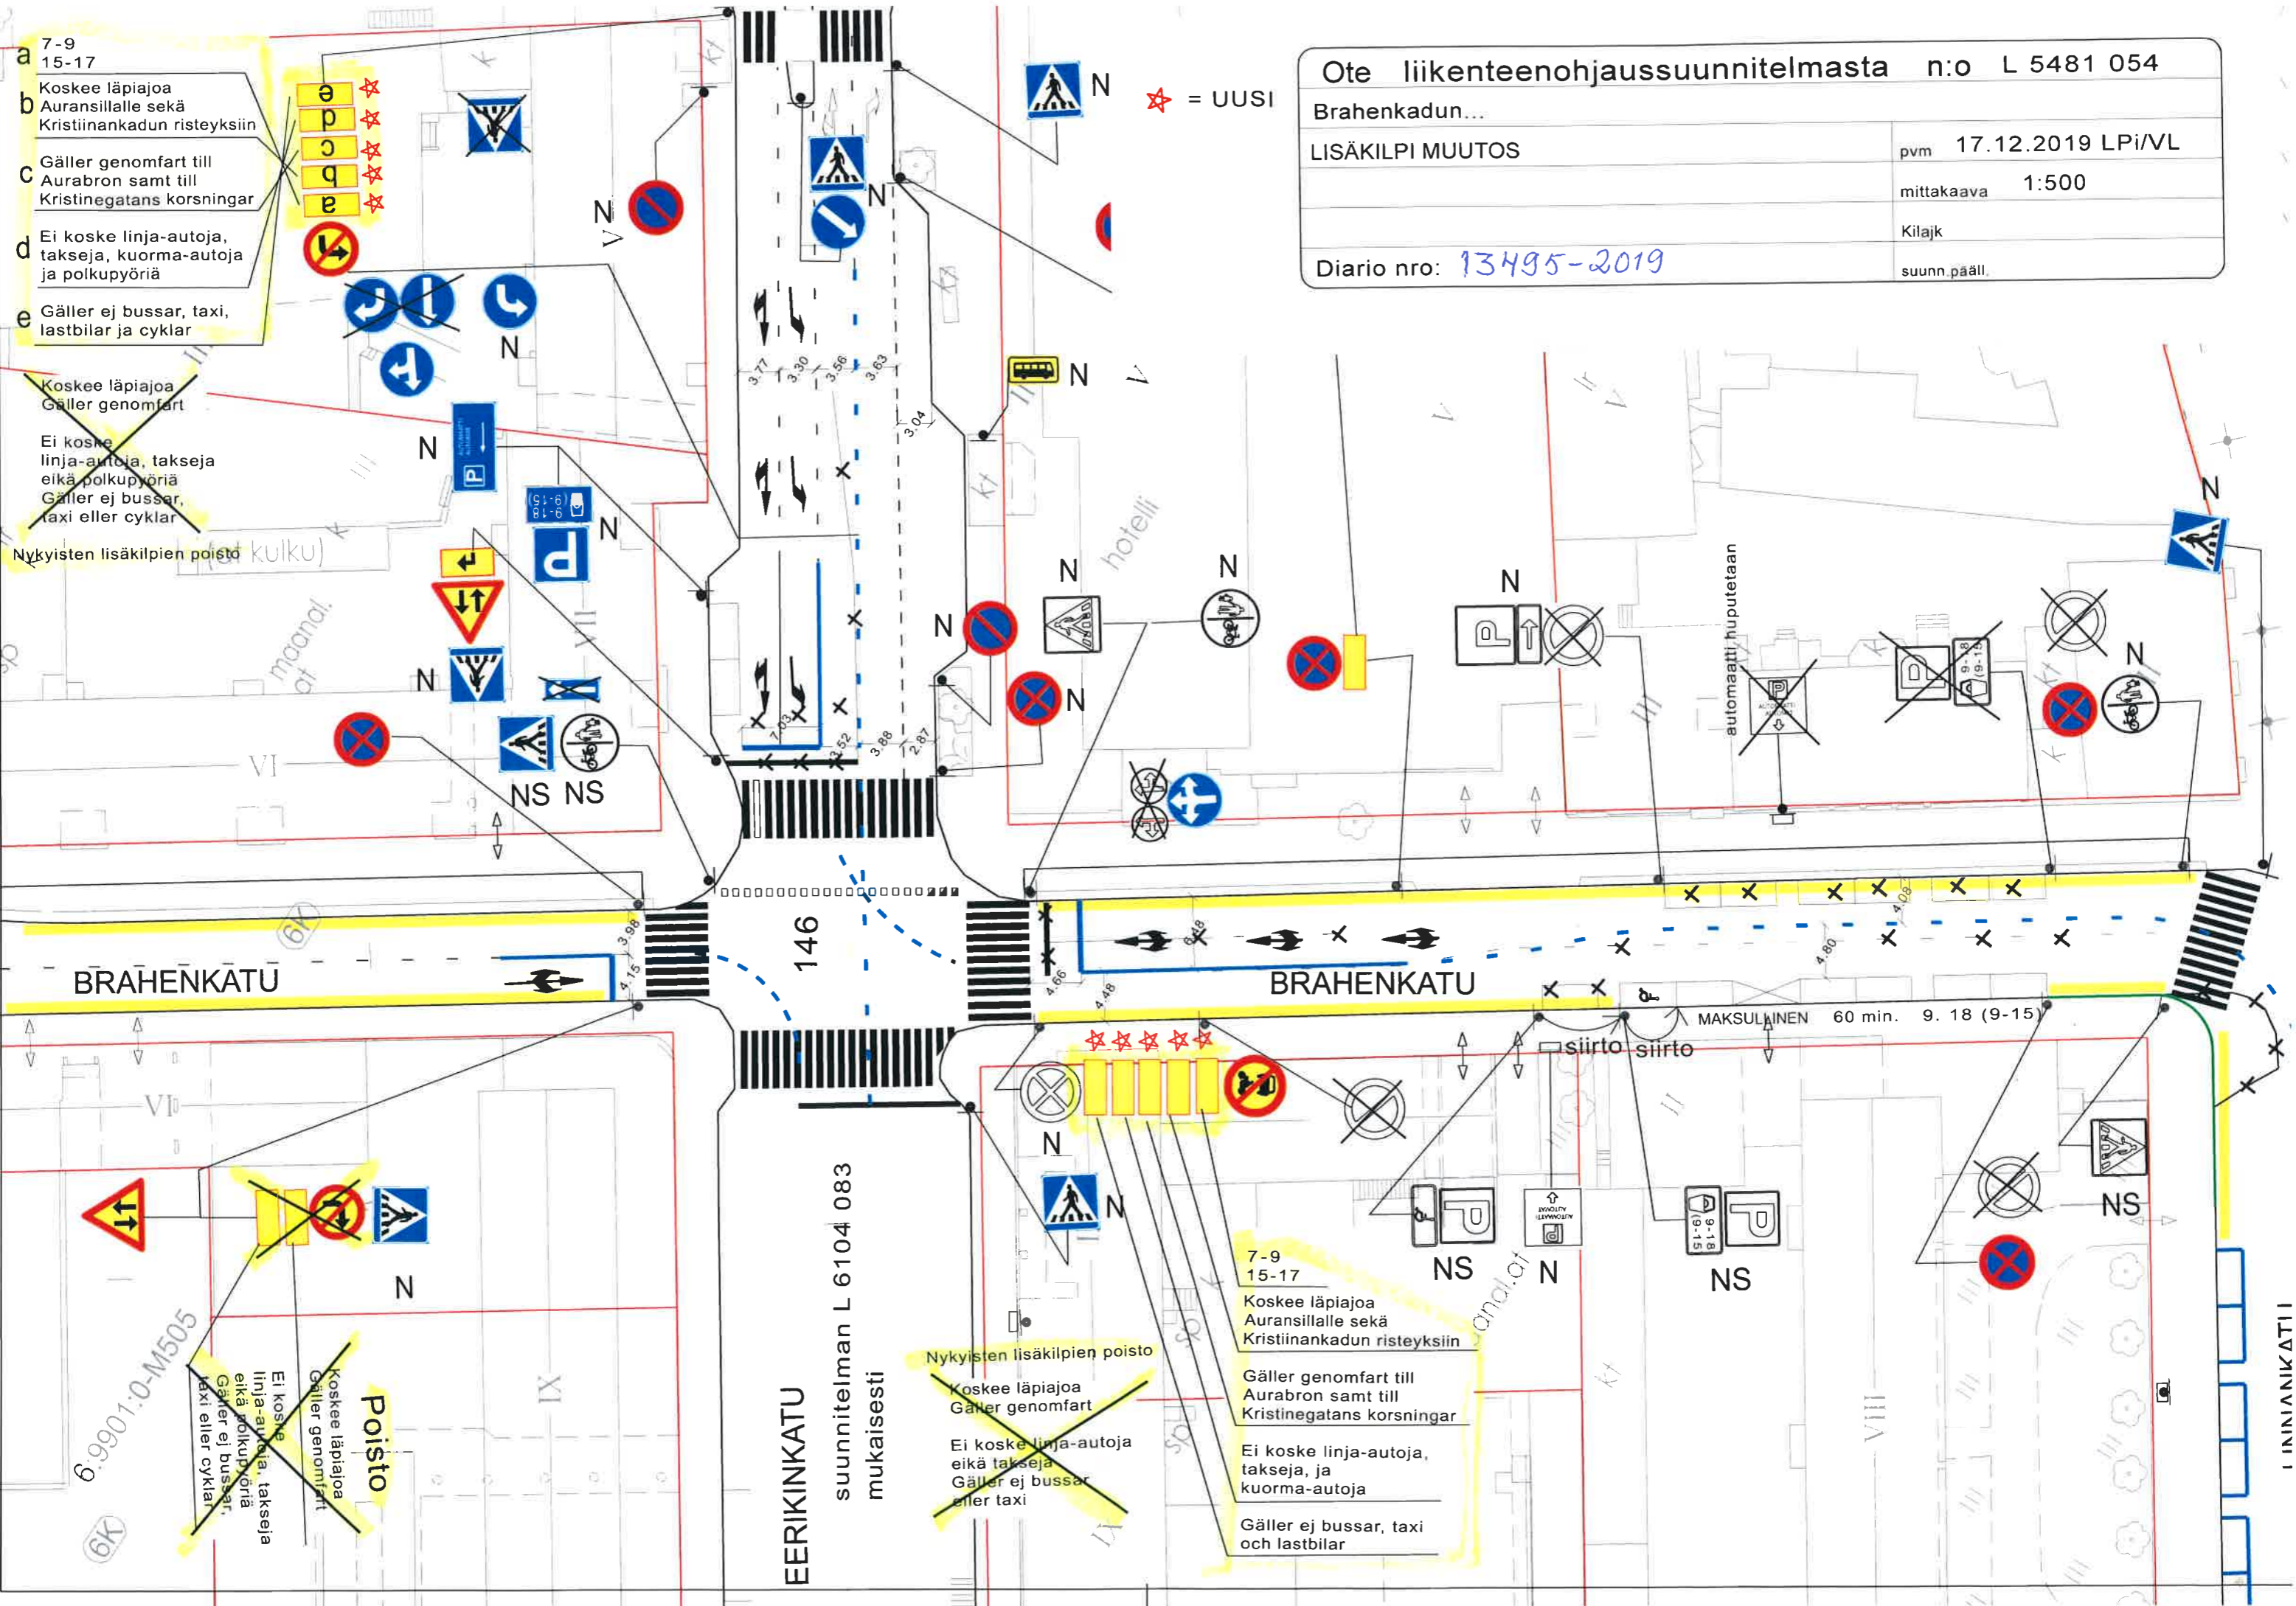

- ~~Ei koske linja-autoja, takseja eikä polkupyöriä Gäller ej bussar, taxi eller cyklar~~
 - ~~Koskee läpiajoa Gäller genomfart~~
- Poisto**

- suunnitelman L 6104 083 mukaisesti
- ~~Nykyisten lisäkilpien poisto~~
 - ~~Koskee läpiajoa Gäller genomfart~~
 - ~~Ei koske linja-autoja eikä takseja Gäller ej bussar eller taxi~~

- 7-9
15-17
- Koskee läpiajoa Auransillalle sekä Kristiinankadun risteykseen
- Gäller genomfart till Aurabron samt till Kristinegatans korsningar
- Ei koske linja-autoja, takseja, ja kuorma-autoja
- Gäller ej bussar, taxi och lastbilar