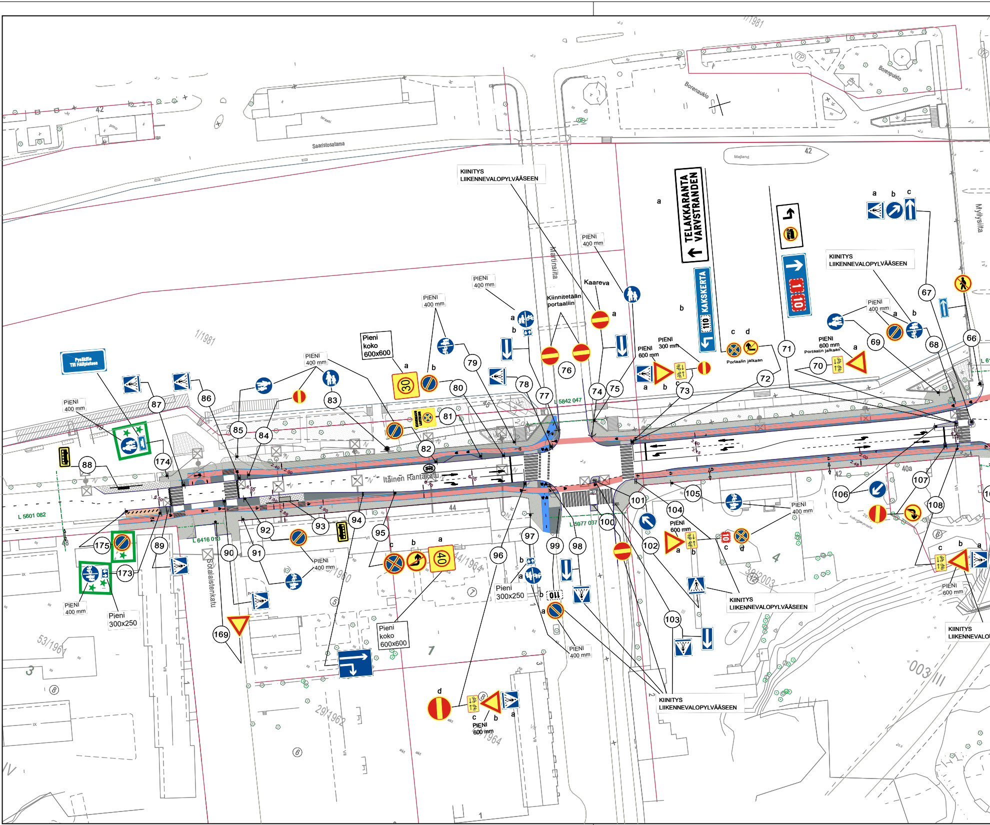

KIINNITYS
LIIKENNEVALOPYLVÄÄSEEN
TELAKKARANTA
VARVSTRANDEN
110 KAKSKERTA
110
Borenaukio
Borenpuisto
Saaristosatama
Majland
Martinsilta
Myllysilta
Itäinen Rantakatu
Sotalaistenkatu
Kaareva
Kiinnitetään portaaliin
Portaalin jalkaan
PIENI 400 mm
PIENI 600 mm
PIENI 300 mm
Pieni koko 600x600
Pieni 300x250
Till Hållplatsen
L 5842 047
L 5977 037
L 5601 082
L 6416 013
1/1981
53/1961
29/1962
44/1964
39/2003
003/III
3
4
7
42
44
40a
30
40
a
b
c
d
66
67
68
69
70
71
72
73
74
75
76
77
78
79
80
81
82
83
84
85
86
87
88
89
90
91
92
93
94
95
96
97
98
99
100
101
102
103
104
105
106
107
108
169
173
174
175

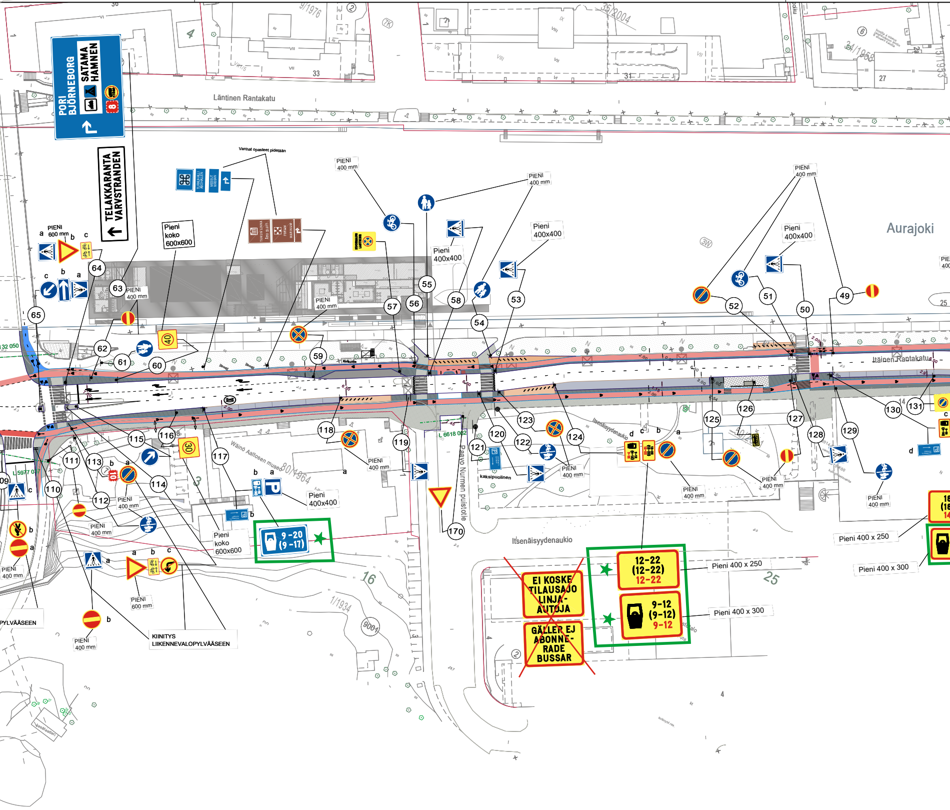
Läntinen Rantakatu
Itäinen Rantakatu
Aurajoki
Itsenäisyydenaukio
Paavo Nurmen puistotie
Wäinö Aaltosen museo
PORI BJÖRNEBORG
SATAMA HAMNEN
TELAKKARANTA VARVSTRANDEN
Vanhat opasteet pidetään
PIENI 600 mm
PIENI 400 mm
Pieni koko 600x600
Pieni 400x400
Pieni 400 x 250
Pieni 400 x 300
PIENI 600 mm
KIINITYS LIIKENNEVALOPYLVÄÄSEEN
PYLVÄÄSEEN
kaksipuolinen
9-20 (9-17)
12-22 (12-22) 12-22
9-12 (9-12) 9-12
~~EI KOSKE TILAUSAJO LINJA-AUTOJA~~
~~GÄLLER EJ ABONNE-RADE BUSSAR~~
30
40
10
a
b
c
d
49
50
51
52
53
54
55
56
57
58
59
60
61
62
63
64
65
109
110
111
112
113
114
115
116
117
118
119
120
121
122
123
124
125
126
127
128
129
130
131
170
33
31
27
30
16
25
4
3
9/1976
35/2004
34/1958
1/1934
80/1964
L 6618 002
L 5977 0
32 050

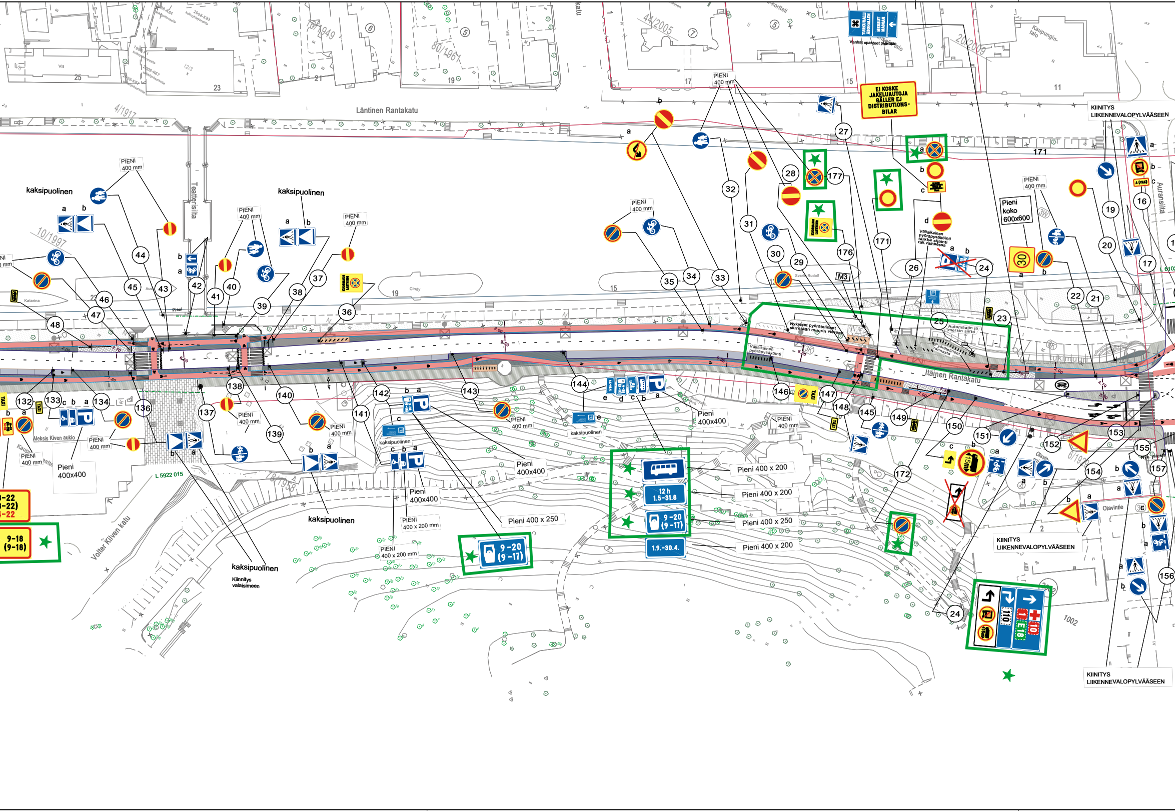

Läntinen Rantakatu
Itäinen Rantakatu
Teatterisilta
Aurasilta
Volter Kilven katu
Aleksis Kiven aukio
Olavintie
Kaupungintalo
kaksipuolinen
PIENI 400 mm
Pieni 400x400
Pieni 400 x 200
Pieni 400 x 250
PIENI 400 x 200 mm
Pieni koko 600x600
EI KOSKE JAKELUAUTOJA GÄLLER EJ DISTRIBUTIONSBILAR
Vanhat opasteet pidetään
KIINNITYS LIIKENNEVALOPYLVÄÄSEEN
Kiinnitys valaisimeen
Väliaikainen pyöräpysäköinti tarkka sijainti rak.vaiheessa
Nykyiset pyörätelineet siirretään muurin viereen
Väliaikainen pyöräpysäköinti
Automaatin ja merkin siirto
12 h 1.5.–31.8.
9–20 (9–17)
1.9.–30.4.
9–18 (9–18)
L 5922 015
171
1002
4/1917
10/1997
16/1949
80/1961
44/2005
20/2009
TAXI
30
E18
110
10
15m
M3
a
b
c
d
e
16 17 19 20 21 22 23 24 25 26 27 28 29 30 31 32 33 34 35 36 37 38 39 40 41 42 43 44 45 46 47 48
132 133 134 136 137 138 139 140 141 142 143 144 145 146 147 148 149 150 151 152 153 154 155 156 157
171 172 176 177

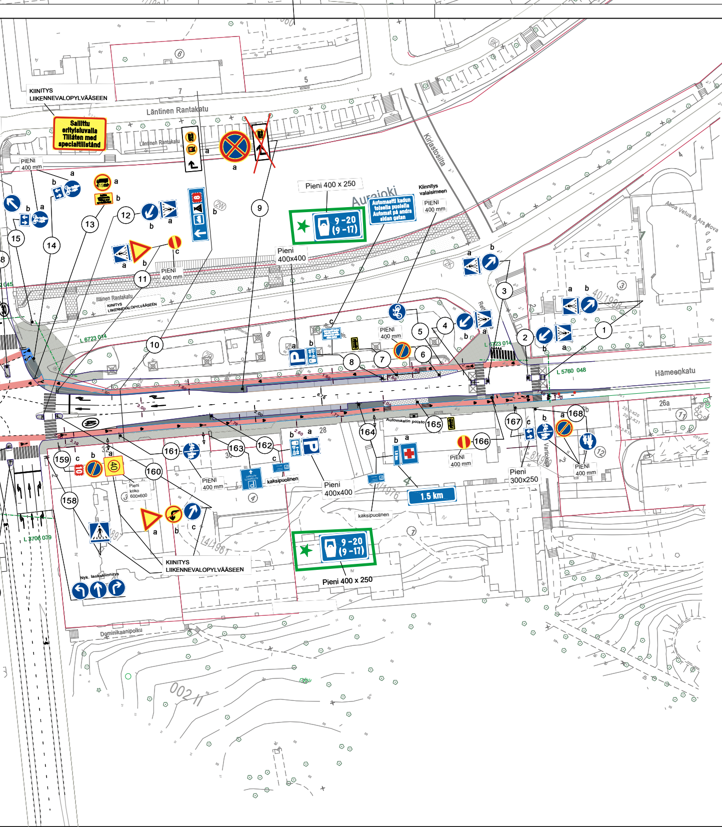
KIINITYS
LIIKENNEVALOPYLVÄÄSEEN
Läntinen Rantakatu
Sallittu erityisluvalla
Tillåten med specialtillstånd
Läntinen Rantakatu
PIENI
400 mm
a
b
15m
Kirjastosilta
Pieni 400 x 250
Auraioki
Automaatti kadun toisella puolella
Automat på andra sidan gatan
Kiinnitys valaisimeen
PIENI
400 mm
9 -20
(9 -17)
Pieni
400x400
PIENI
400 mm
Itäinen Rantakatu
KIINITYS
LIIKENNEVALOPYLVÄÄSEEN
L 6723 014
L 6723 014
L 5760 048
Hämeenkatu
Aboa Vetus & Ars Nova
40/1998
1
2
3
4
5
6
7
8
9
10
11
12
13
14
15
PIENI
400 mm
6.76
3.00
2.00
1.60
1.77
1.76
3.19
2.60
Automaatin poisto
158
159
160
161
162
163
164
165
166
167
168
10
40
Pieni
koko
600x600
PIENI
400 mm
kaksipuolinen
Pieni
400x400
kaksipuolinen
1.5 km
PIENI
400 mm
Pieni
300x250
PIENI
400 mm
Varvtokuja
8/1999
23/1976
14/1961
26a
L 3706 039
KIINITYS
LIIKENNEVALOPYLVÄÄSEEN
Nyk. lankakiinnitys
9 -20
(9 -17)
Pieni 400 x 250
Dominikaanipolku
002 II

★ = Uusi

HYVÄKSYNYT:
VIRAN PUOLESTA:

KAUPUNGINOSA: IV

KORVAA PIIRUSTUKSEN: L 3706 037, L 5601 095, L 5601 108, L 5601 096
KORVAA OSITTAIN PIIRUSTUKSEN: L 5760 048, L 3706 039, L 5922 015, L 5977 037, L 5601 082, L 5922 015, L 6618 002, L 6132 050, L 6416 013

KORVATTU PIIRUSTUKSELLA:
KORVATTU OSITTAIN PIIRUSTUKSELLA:

Useita muutoksia	2.2.23	SN / JR			
MUUTOS TAI TÄYDENNYS	PÄIVÄYS	SUUNNIT./ PIIRT.	TARK.	D:o nro.	HYV.

TURUN KAUPUNKI, KAUPUNKIYMPÄRISTÖ
KAUPUNKISUUNNITTELU JA MAAOMAISUUS
LIIKENNESUUNNITTELU

KOHDE
ITÄINEN RANTAKATU
Välillä:
Sotalaistenkatu - Kaskenkatu

HÄMEENKATU
Välillä:
Kaskenkatu - Rettiginrinne

SISÄLTÖ
LIIKENTEENOHJAUSSUUNNITELMA

SUUNNITTELIJA S. Nymander	SUUNNITTELUAVUSTAJA J. Rouvinen	TARKASTANUT	MITTAKAAVA 1:1000	D:o nro 983-2019
PÄIVÄYS 8.8.2022	HYVÄKSYJÄ		PIIRUSTUSNUMERO L 5601 128	